


二次対策工事完成図

《対策工凡例》

- キャッピング(覆土)
- キャッピング(As舗装)
- キャッピング(覆土+シート)
- キャッピング(植生シート)
- キャッピング(モルタル吹付)
- 張りコンクリート
- 浸透水導水管
- フェンス

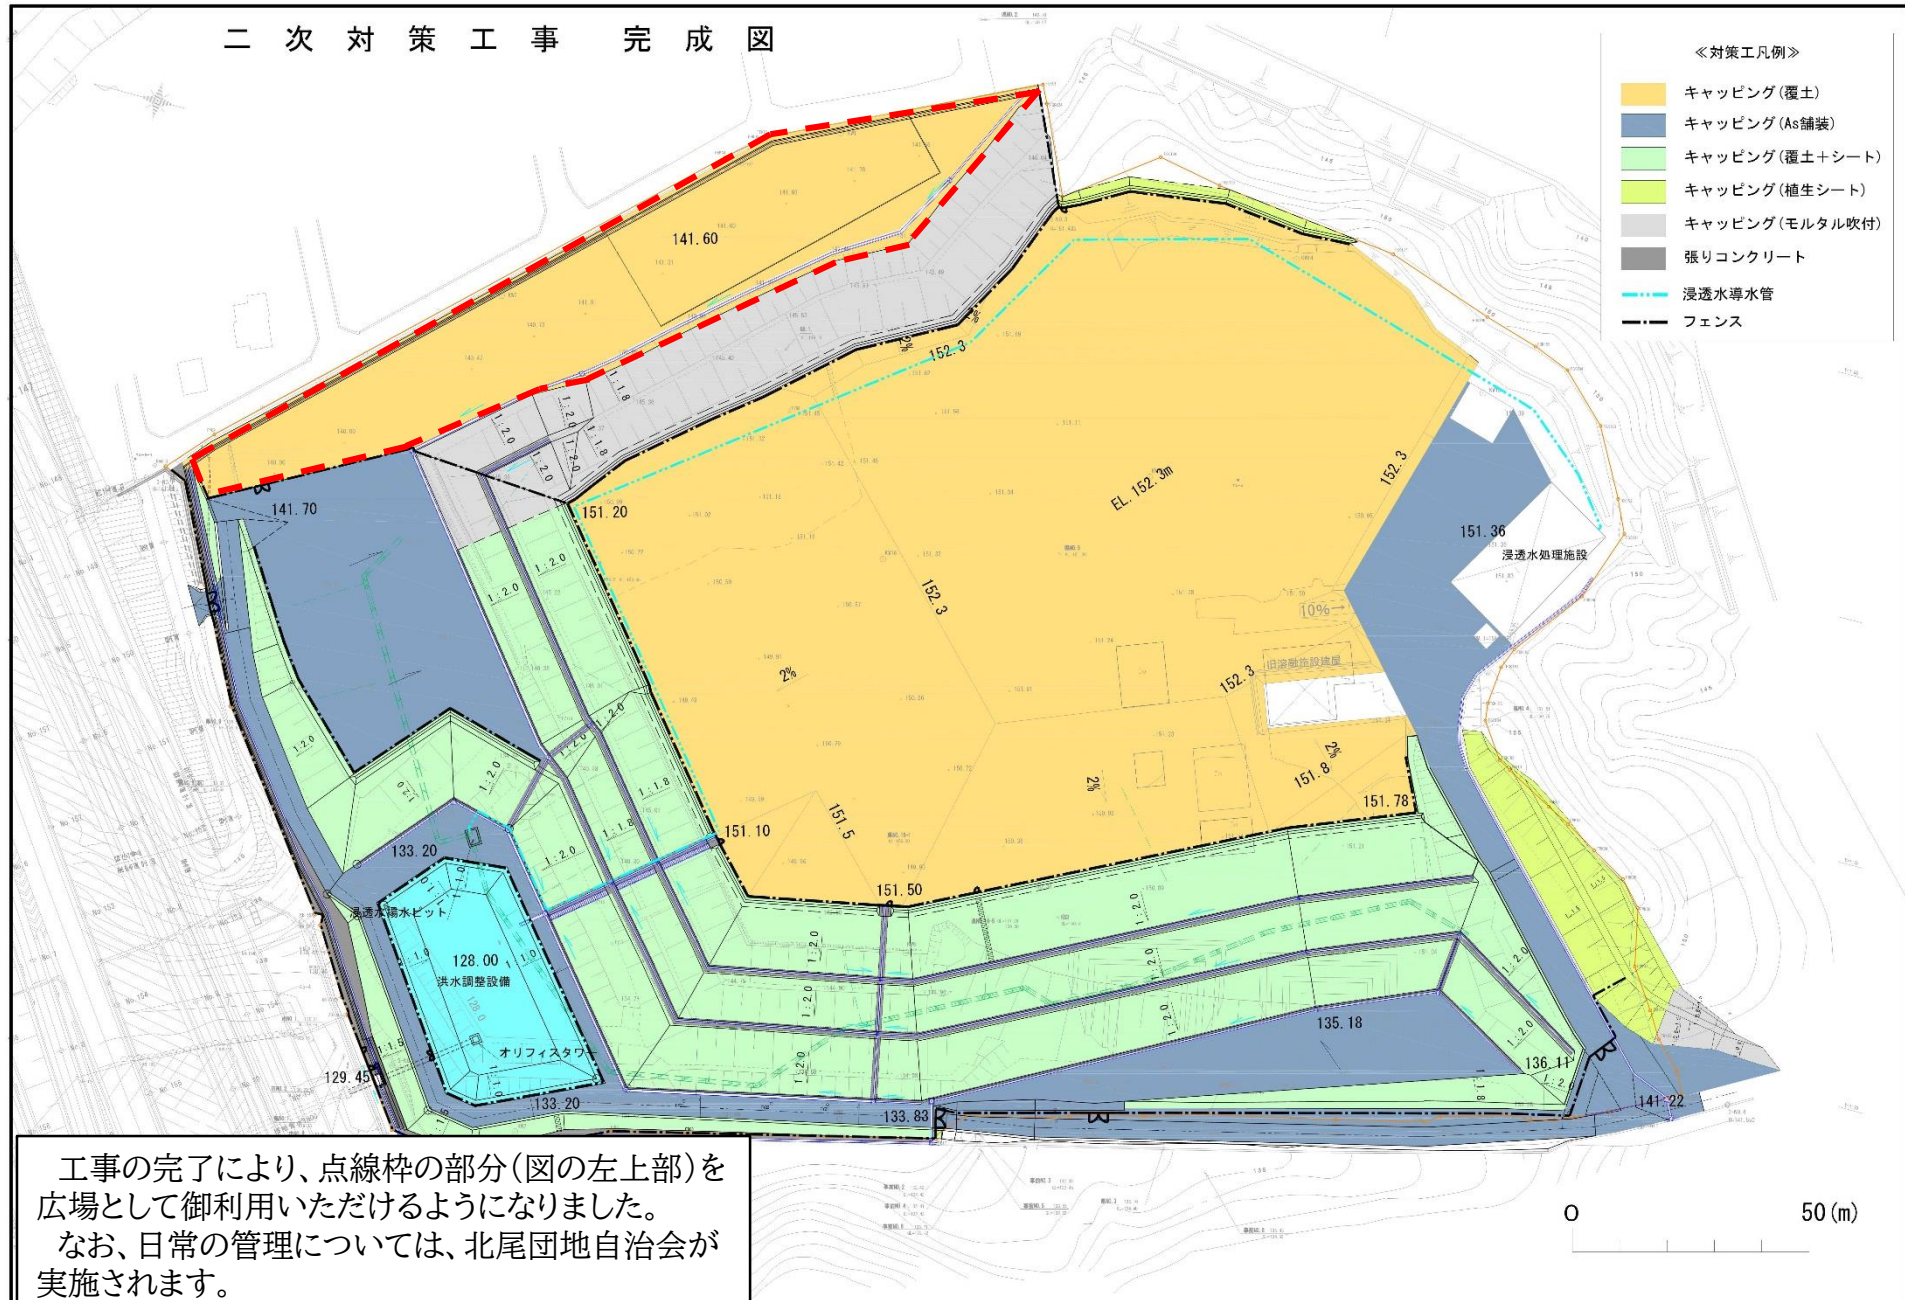

工事の完了により、点線枠の部分(図の左上部)を
 広場として御利用いただけるようになりました。
 なお、日常の管理については、北尾団地自治会が
 実施されます。