
位置図


高島市
(旧今津町)
(旧新旭町)
(旧安曇川町)
(旧高島町)
大津市
区域変更箇所
534
303
304
凡
府県界
郡市界
旧町村界
一般国道
主要地方道
一般県道
一級河川
港湾
砂防指定地
用途地域
1:50,000

区域変更平面図(1)

S=1：500(A1) S=1：1000(A3)

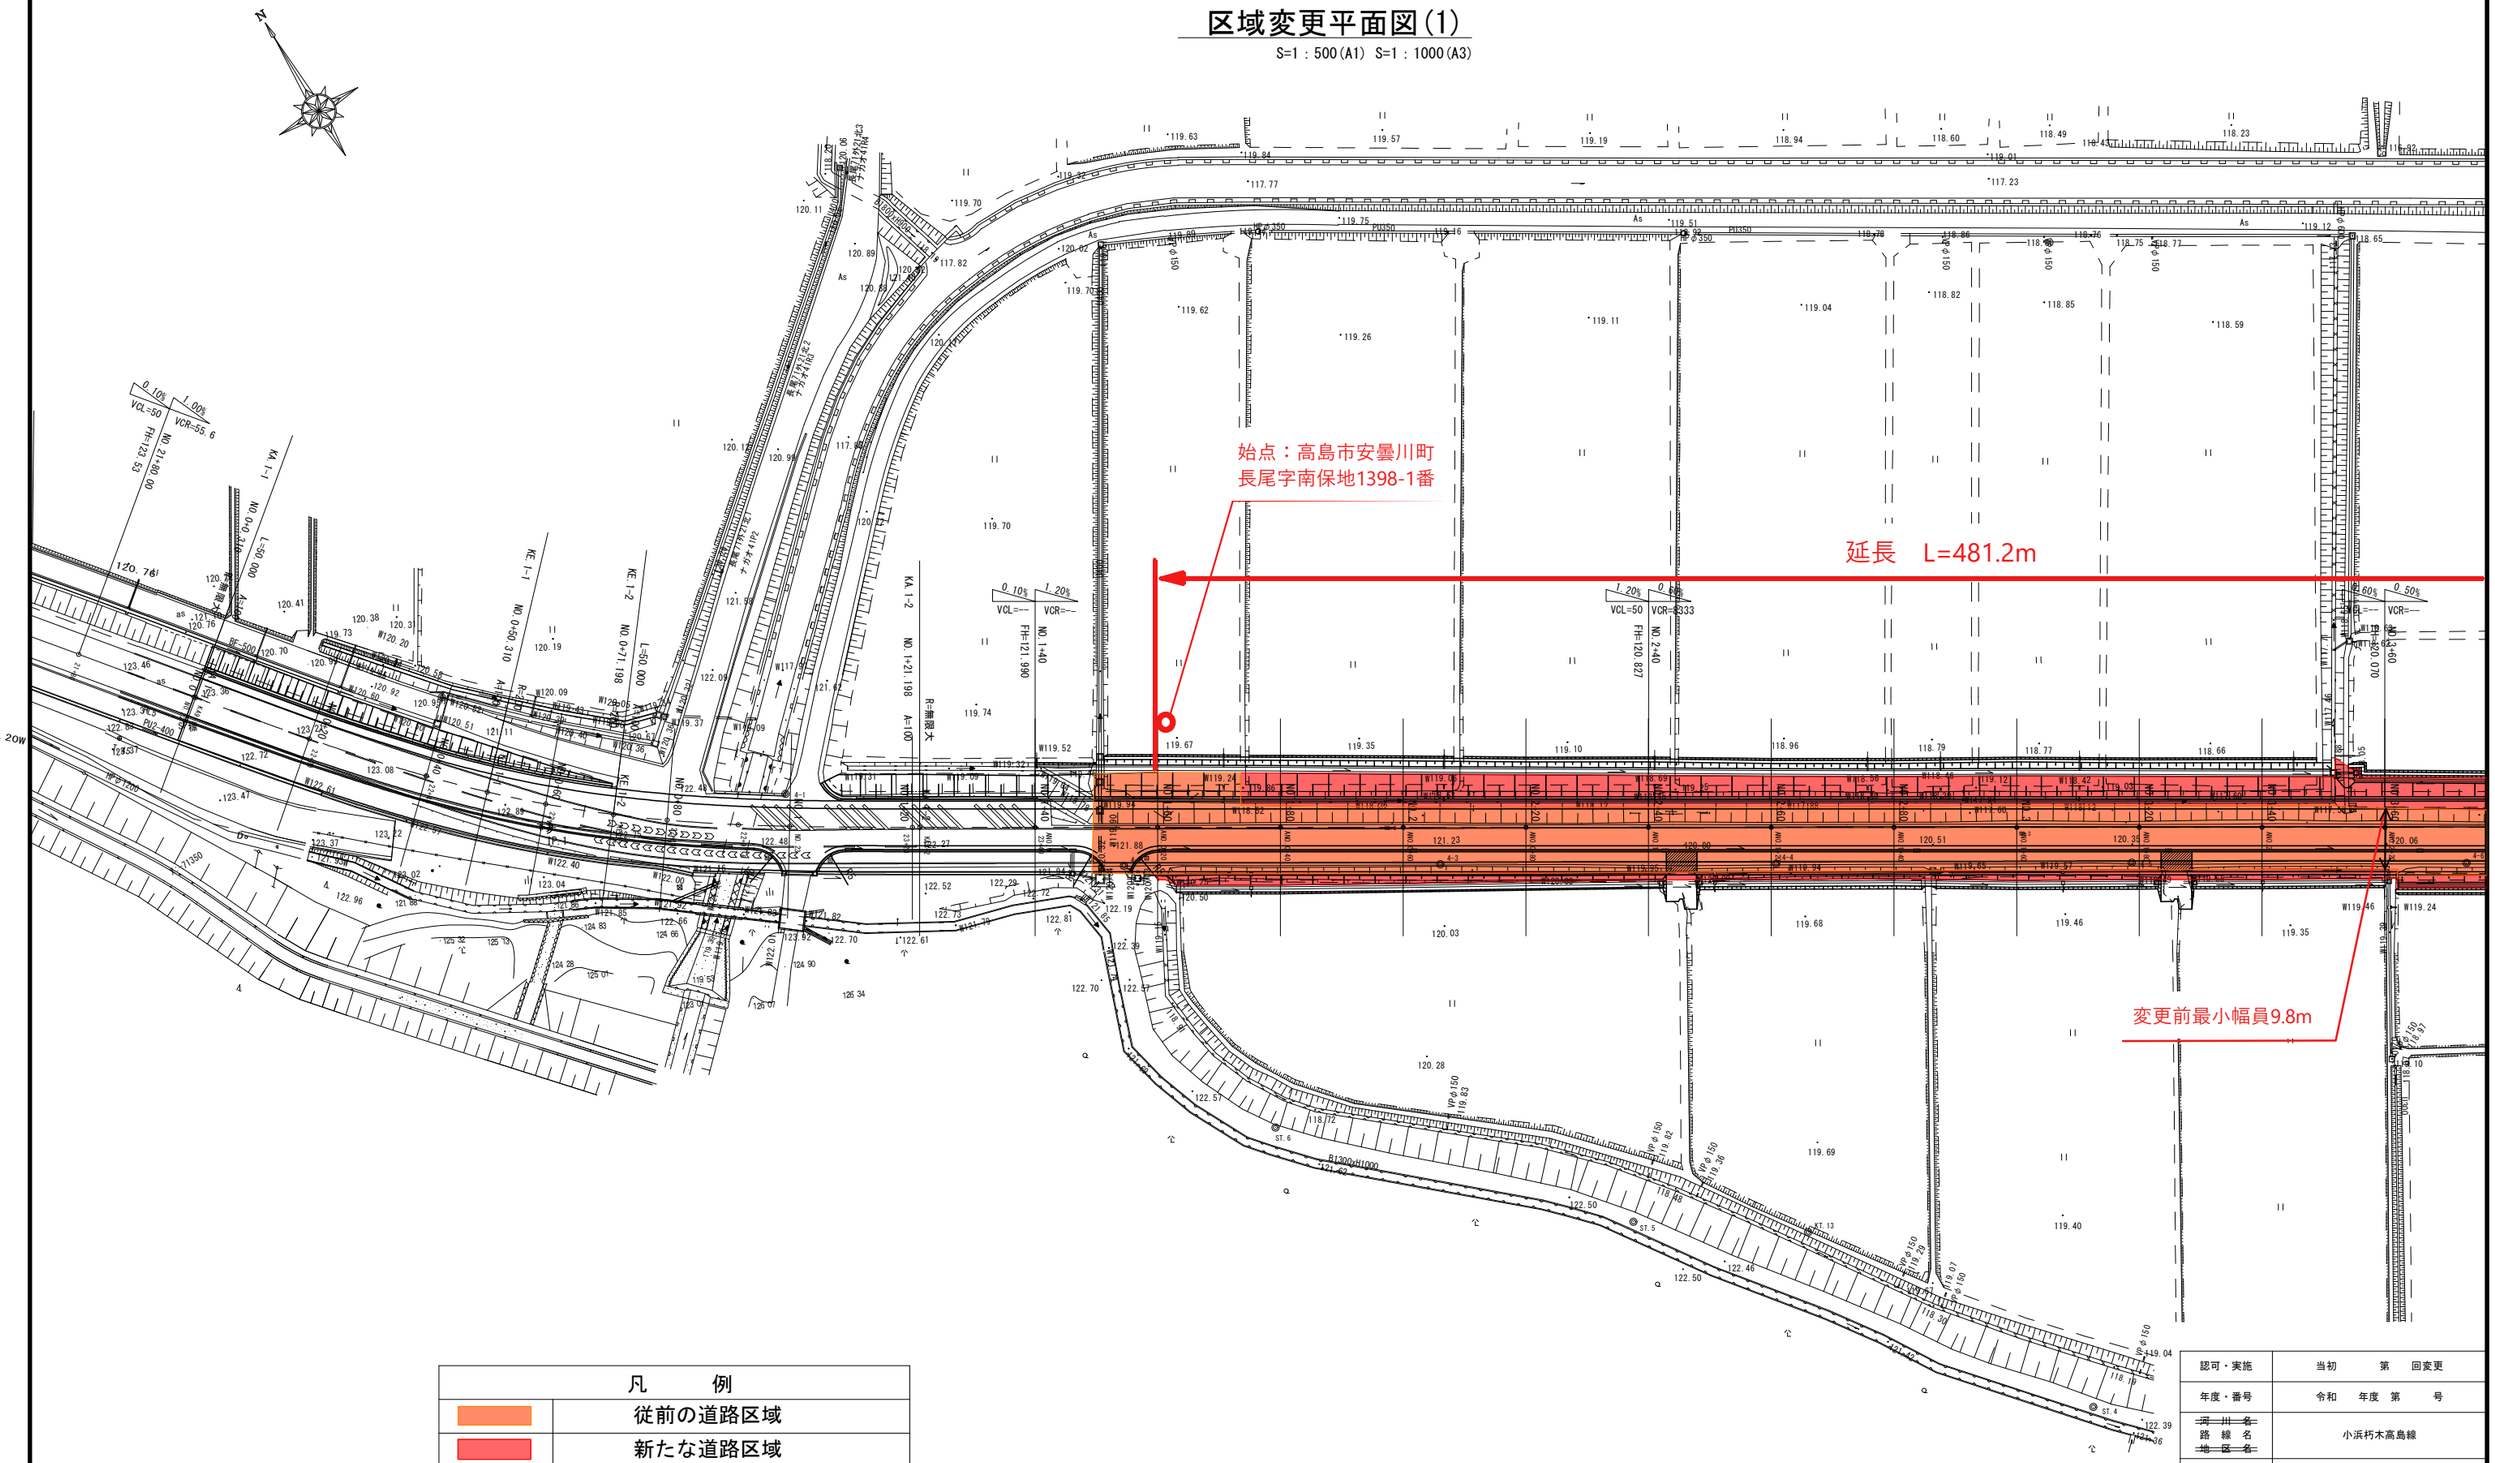


凡　　例	
	従前の道路区域
	新たな道路区域

認可・実施	当初　　第　　回変更
年度・番号	令和　　年度　第　　号
~~河川名~~ 路線名 ~~地区名~~	小浜朽木高島線
工事名	
地名	高島 (市)都 安曇川 (町)村 中野地先
図面名	区域変更平面図（1）
縮尺	S=1:500(A1) S=1:1000(A3)
図面番号	3 枚ノ内 1
滋賀県　高島土木事務所　道路計画課	

受託業務名	令和6年度　第C809-4号 小浜朽木高島線補助道路整備設計業務委託

区域変更平面図（2）

S=1：500(A1)　S=1：1000(A3)

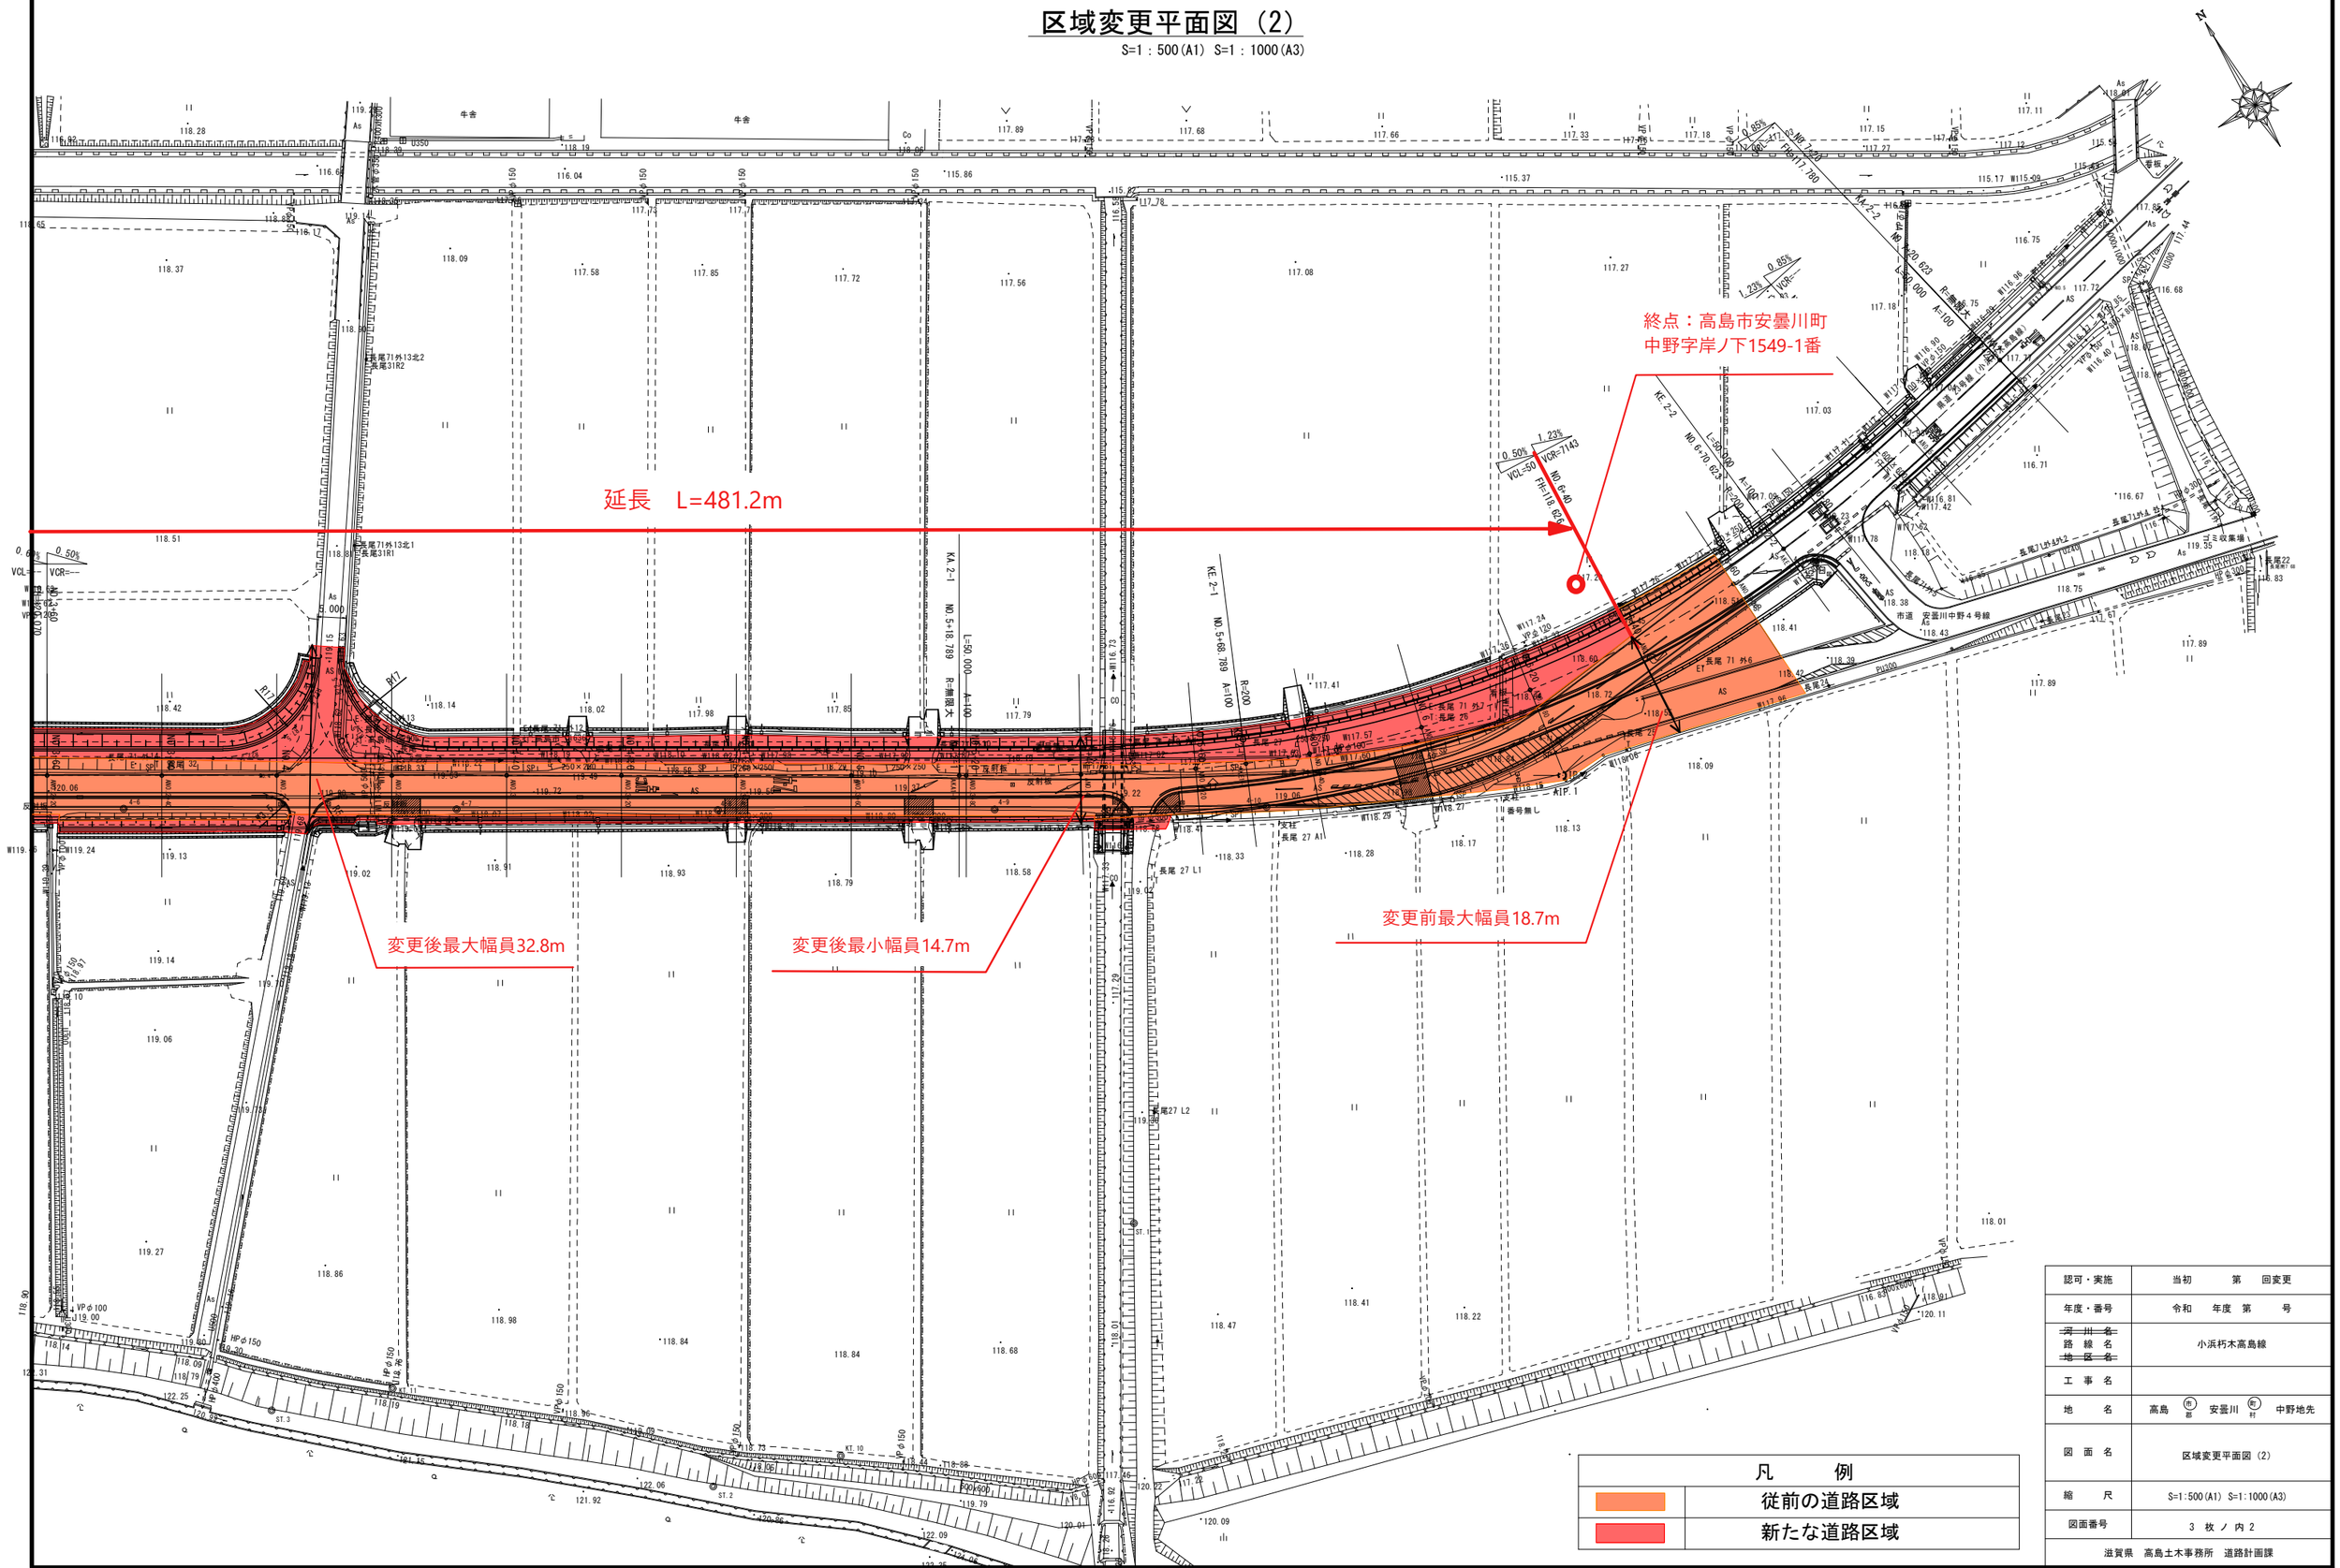


区域変更横断図

S=1:100(A1) S=1:200(A3)


NO.1+40
(ANO.0)

GH=122.03
FH=121.990

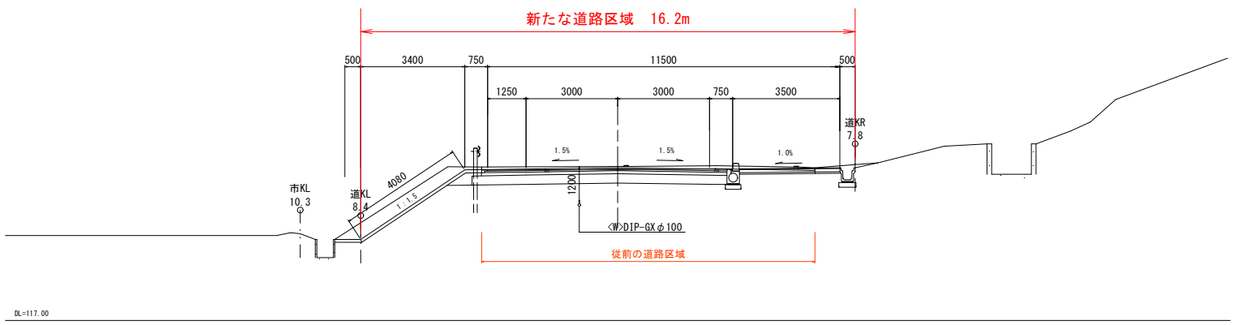

NO.5+40
(ANO.4)

GH=119.19
FH=119.170

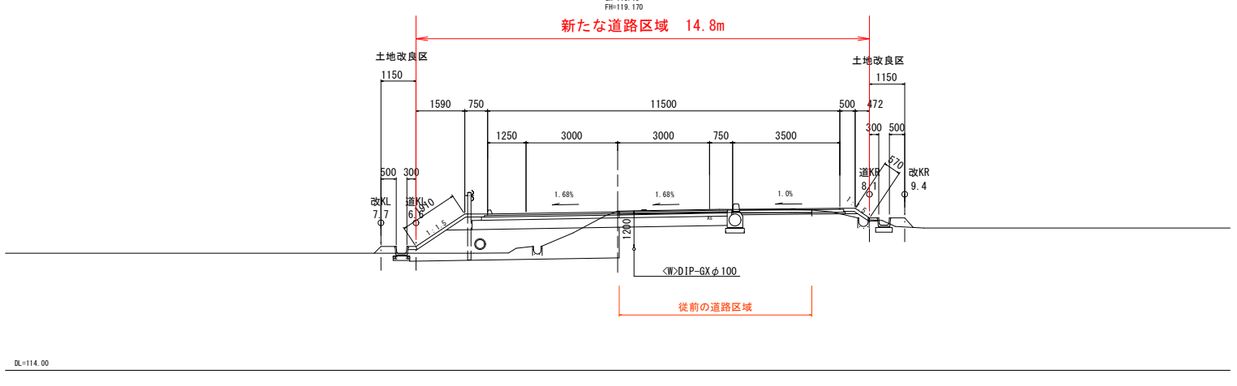

認可・実施	当初　~~第　回変更~~
年度・番号	令和　年度　第　号
~~河川名~~ 路線名 ~~地区名~~	小浜朽木高島線
工事名	
地名	高島 (市郡) 安曇川 (町村) 中野地先
図面名	区域変更横断図
縮尺	S=1:100(A1) S=1:200(A3)
図面番号	3 枚 ノ 内 3
滋賀県高島土木事務所	